

RELATIONSHANDLINGAR

Projekt; Brf Trollbäcksporten, Tegvägen, Tyresö
Balkongfronter, skiljeskärmar, glasramar och Sober
Inglasning

- 1 Materialdokumentation
- 2 Ritningsförteckning
- 3 Underhållsinstruktioner
- 4 Egenkontroller
(finns i pärm byggarbetsplatsen)

2016-03-29/ib



1.

Materialdokumentation

Brf Trollbäcksporten Tyresö

Produkt	Tillverkande företag	
Aluminiumprofil	SAPA Profiler AB, Vetlanda	0383-94100
Lamellglas	Industriglas i Jönköping AB	036-69050
Laminat	Formica PSM AB, Perstorp	0435-36500

Kulöruppgifter

Profiler	pulverlackerade RAL 7047, RAL 9003(ramprofiler)
Glas	Klart lamellglas, härdat klarglas
Laminat	F0949 NCS s 0502-R50B vit

2016-03-29/ib



2.

Ritningsförteckning

Brf Trollbäcksporten, Tyresö

ritn nr	benämning	dat
51206-1-7	Skiljeskärm	2015-11-16
5120608-01	Glasram	2016-02-18
51206-1-1	Trollbäcksporten	2015-11-09
nb1-01	Vy räcke	2014-12-08
rbp2-01	Balkongskärm	2015-05-19

2016-03-29/ib



Skiljeskärmar


Littera 7

Antal = 4st

Profilkulör = Ral 9003

Skivkulör = F0949

Popnit = kulöranpassad

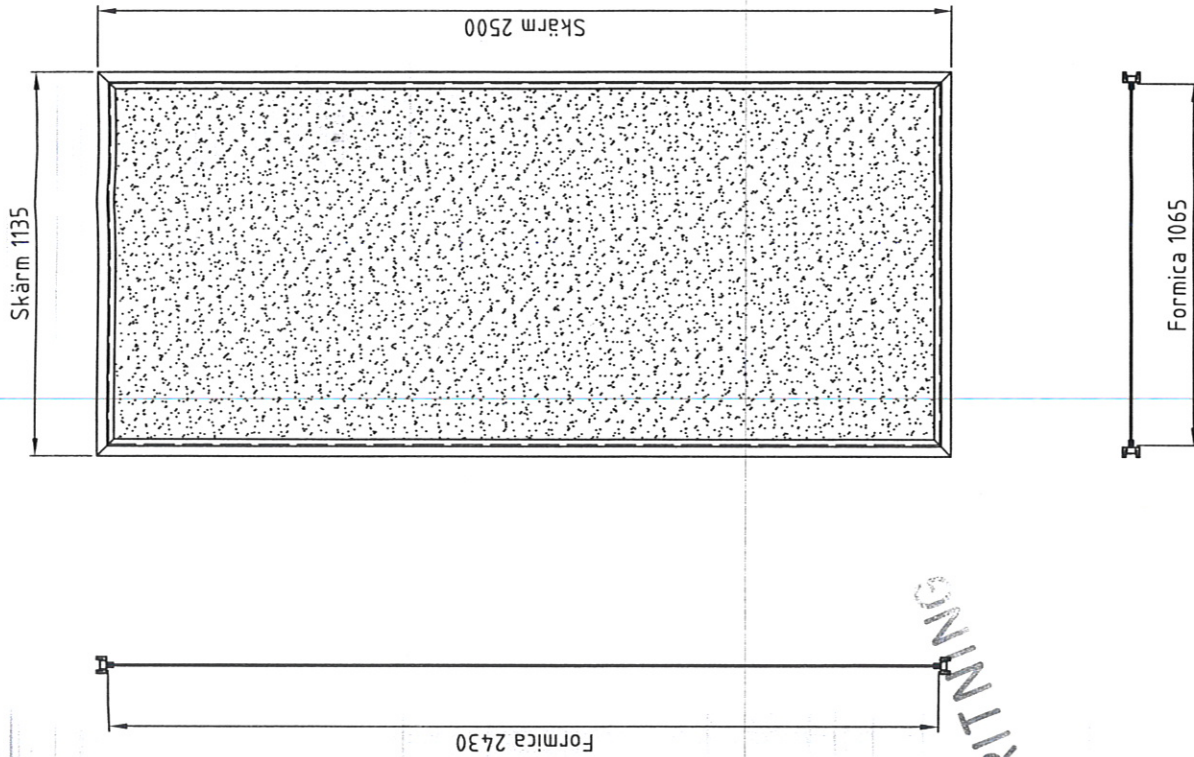

REKLAMATIONSRITNING

This document must not be copied without our written permission, and the contents thereof must not be imported to a third party nor be used for any unauthorized purpose. Contravention will be prosecuted.

51206-1-7.dwg

Det-nr	Ant	Benämning	Material	Mat-nr Anst Dimension	Antn
Konstr KW	Ritad hgakw	Skala 1:15 Typobjekt/ordernr Tillverkning skiljeskärm Objekt: Trollbäckssporten Order nr: 51206-2	Littera 7	Prod grupp 25	Ordernr 51206-2
					Leverans M Antal 4
					Rev 4







This document must not be copied without our written permission, and the contents thereof must not be imported to a third party nor be used for any unauthorized purpose. Contravention will be prosecuted.

HOGSTAD ALUMINIUM AB

Glasram med klart härdat glas
 Profilkulör = Ral 7047
 Antal ramar = 8st



Märkes littera 29

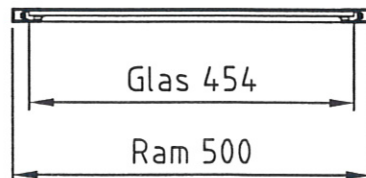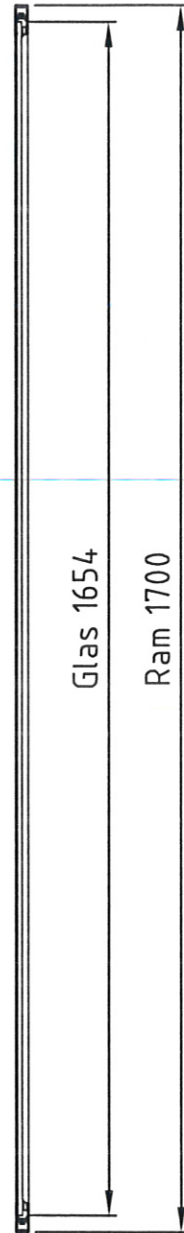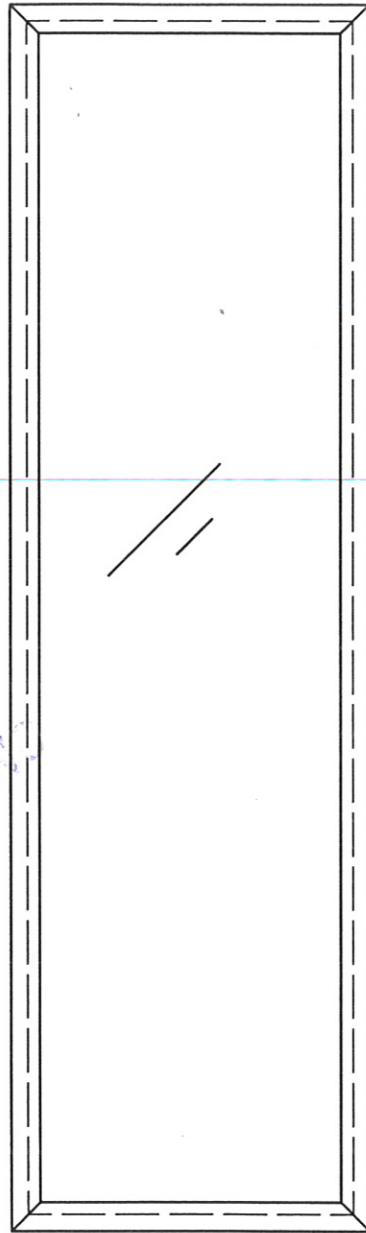

Det.-nr	Ant.	Benämning		Material	Mod.-nr Anne Dimension	Anm.	
Konstr KW	Ritad hgakw	Godk.	Skala 1:10	Littera	Prod.grupp 25	Ordernr 51206-13	Leverans Kompl./
 Typ/objekt/ordernr Tillverkning glasram Objekt: Trollbäcksporten Order nr: 51206-13						Dat. 2016-02-18	Antal 8
						Ritn.-nr 5120608-01	Rev

RELATIONSRITNING

Kulör profiler: Ral 7047
 Kulör beklädnad: Halvrunda gallerp. Ral 7047
 Popnit = kulöranpassad

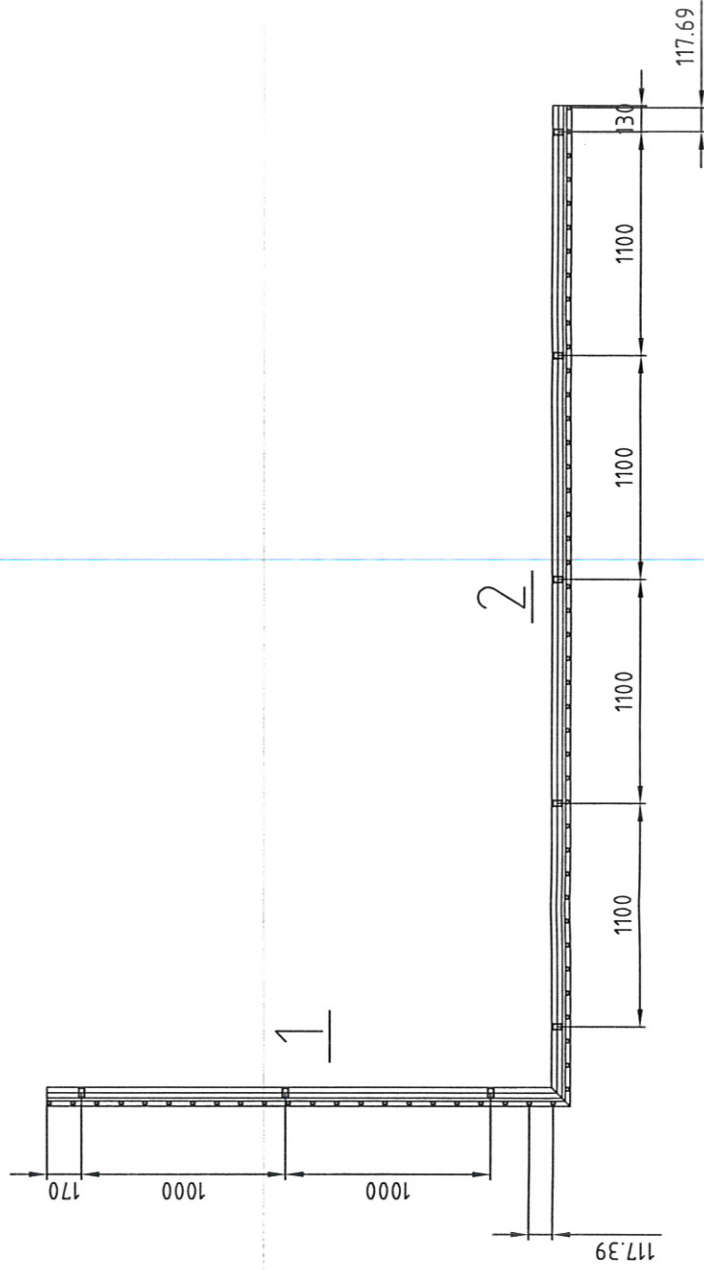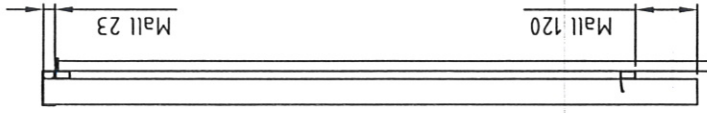


Del	Antal	Art.nr	Sapnr	Benämning	Längd	Höjd	Startmått
2	10893	312395	Svala HS25				
4	10766	312395	Lock				
2	10814	673273	Svala HS11				
2	10691	673273	Svala HS30				
8	10161	673273	Lock				
1	2	35341	312395	Handledare 25 utåt	2535		170
1	6	33683	357011	Stolpe 50-30		1277	
1	2	33682	673273	Mellanliggare 30 utåt	2560		170
1	2	33682	673273	Underliggare 30 inåt	2535		170
1	44	36166	674322	20-20 halvrund		1274	
2	2	35341	312395	Handledare 25 utåt	4896		366
2	10	33683	357011	Stolpe 50-30		1277	
2	2	33682	673273	Mellanliggare 30 utåt	4920		390
2	2	33682	673273	Underliggare 30 inåt	4895		365
2	84	36166	674322	20-20 halvrund		1274	

Del -nr	Ant	Benämning	Material	Mått nr	Anm
KW	hgakw	Skala 1:25	Uttera	25	
		Typ/objektreferens			
		Trollbäcksporten			
Order-nr	51206				
Dat	2015-11-09				
Revis	51206-1-1				




REPLIKAT

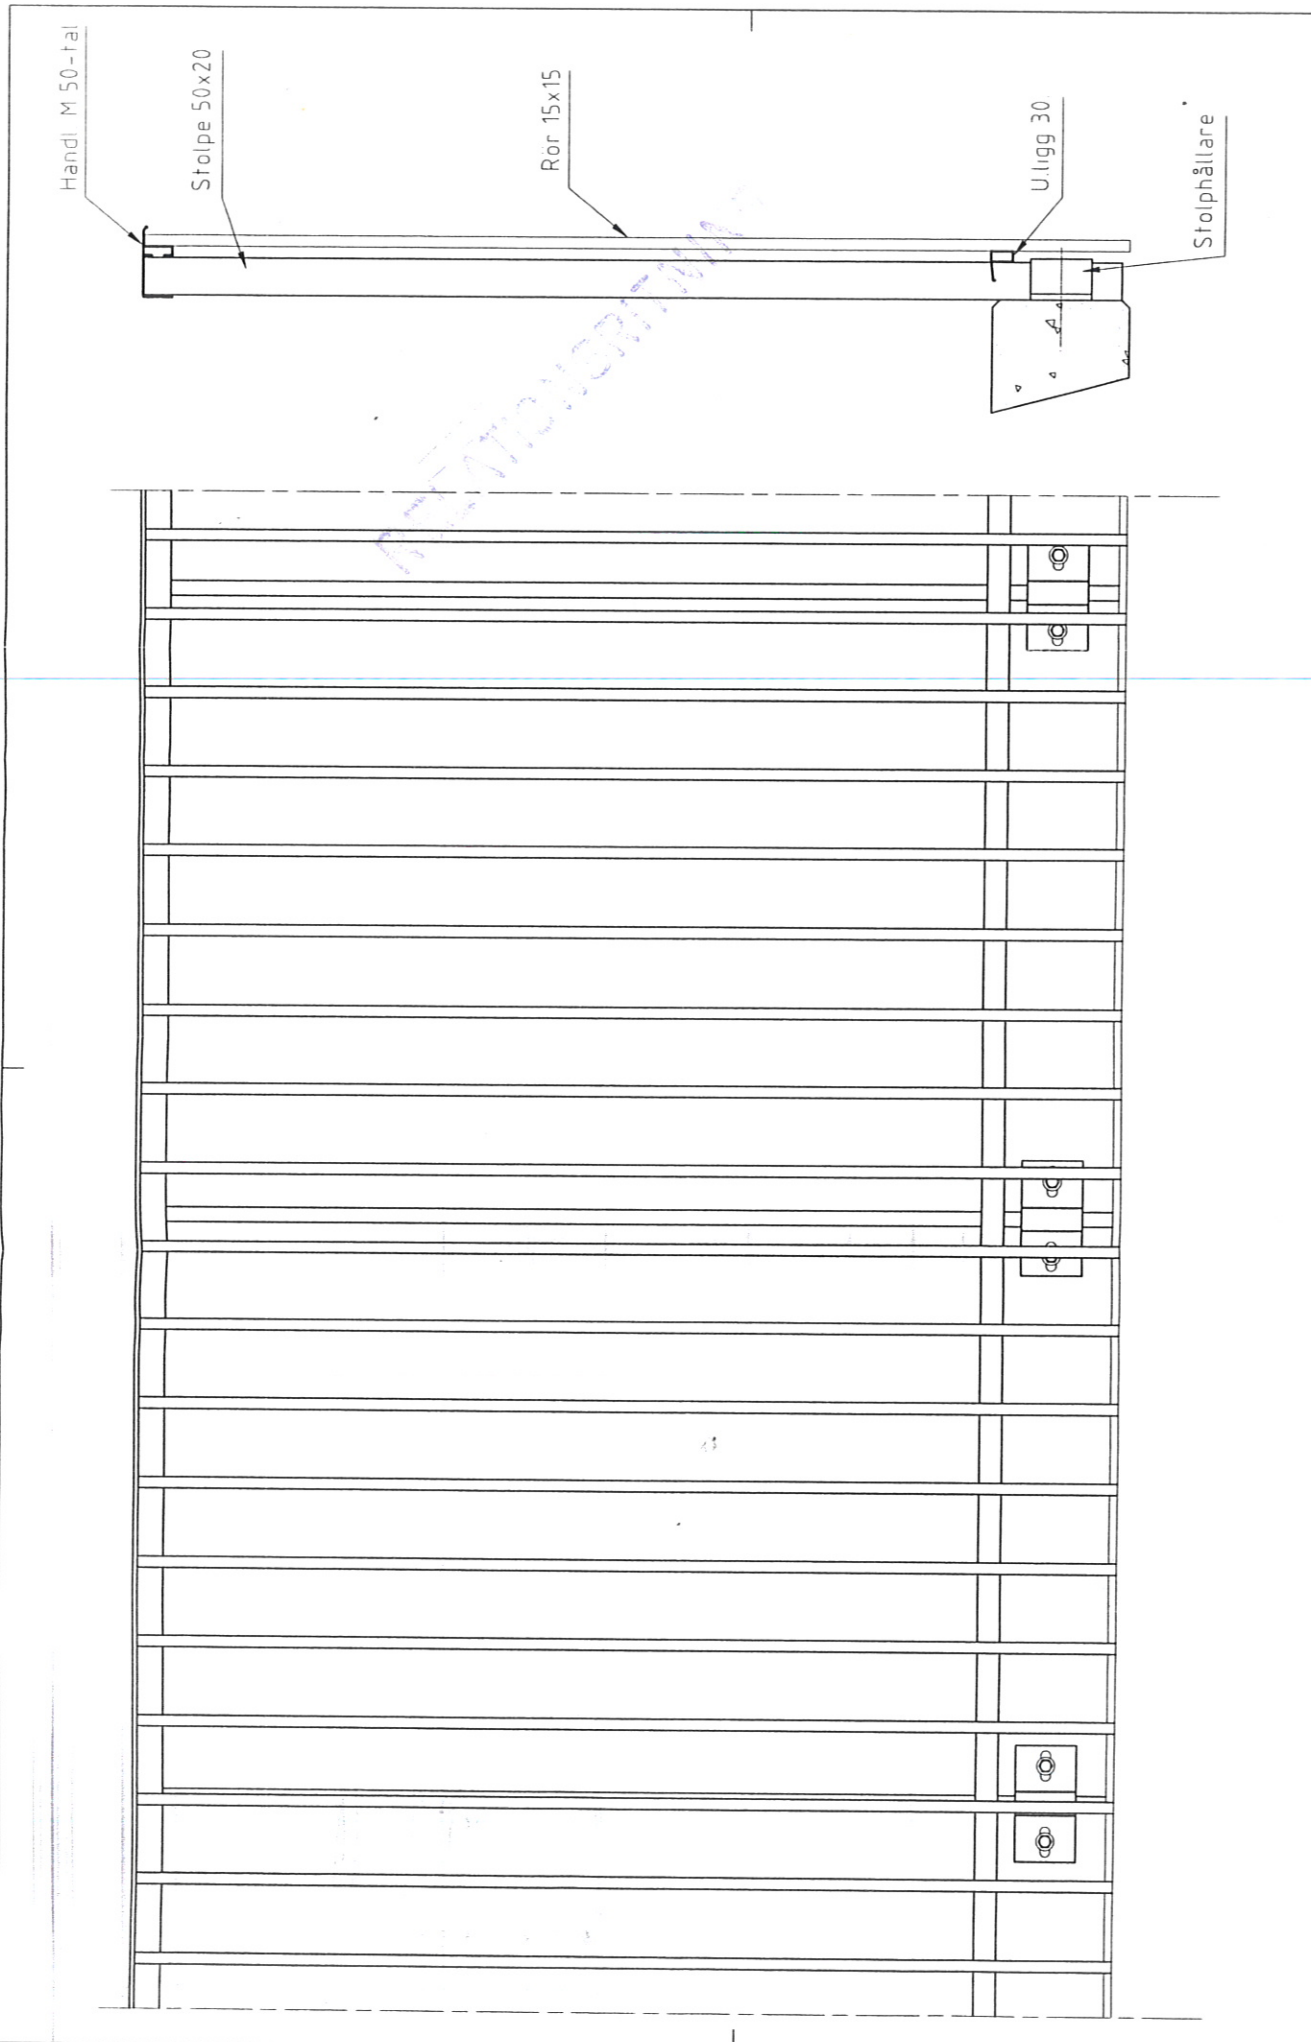

Det-nr Konstr	Ant	Benämning			Material	Mid-nr Aene Dimension	Anm.
		Risad M A	Kop	Stånd Konstr			
<p>Hogstads ALUMINIUM</p> <p>Sektion & vy räcke 2020 Objekt: Kv. Näsby</p>							
Finamn nb1							Dat 141208
Rin-nr nb1-01							

Nr	Ant	Ändring och/eller medd-nr	Datum	Inf	Gård
----	-----	---------------------------	-------	-----	------

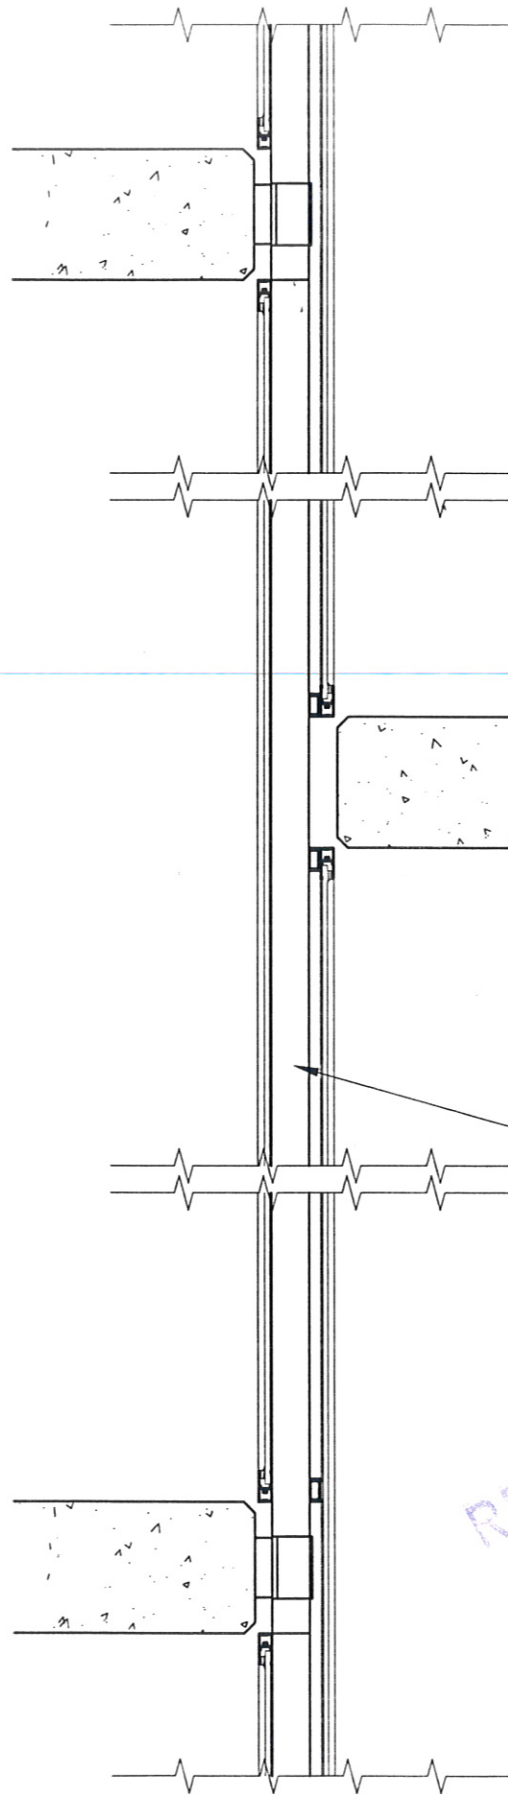

Framkant mot räcke och
toppen lockas med plåt.

RELATIONSRITNING

Det.-nr	Ant.	Benämning			Material	Mod.-nr Amne Dimension	Anm.	
Konstr.	Ritad pierrea	Kop.	Kontr.	Stand.	Godk.	Skala 1:10	Ersätter	Ersatt av
		Sektion balkongskärm Objekt: Trollbäcksparken				Filnamn tbp2	Dat. 150519	
						Ritn.-nr tbp2-01		

3.

Underhållsinstruktioner

Brf Trollbäcksporten Tyresö

Aluminiumprofiler

Profilerna som är underhållsfria, de rostar alltså inte, hålls rena från damm och smuts med ljummet vatten och vanligt rengöringsmedel.

Laminatskivor

Rengöres med ljummet vatten och vanligt rengöringsmedel.
Svåra fläckar tas bort med hushållssvamp med "grön skursida"

Glas

Rengöres med vanligt fönsterputs och torr duk.
Repa ej glaset med vassa föremål.
Svåra fläckar kan tas bort med rengöringsmedel typ Sidol (för keramikhällar)

2016-03-29/ib

SOBER Balkonginglasning



Hogstad
ALUMINIUM

Tel: 0142- 29 31 00
Fax: 0142-29 31 23
E-mail: info@hogstadaluminium.se
Internet: www.hogstadaluminium.se

Bruksanvisning Drift & Skötsel
SOBER Balkonginglasning

Hogstad
ALUMINIUM



En ny möjlighet!

Grattis till ditt nya förlängda balkongliv!

Du kommer att tillbringa många härliga stunder på din inglasade balkong, från tidig vår till sen höst.

SOBER vikklassystem är enkelt att använda och sköta.

Du kan välja att öppna enstaka glas för vädring eller hela systemet.

Här följer några grundläggande anvisningar för hur du smidigt öppnar och stänger glasluckorna samt skötselråd.

Skötselråd

Vid rengöring av glaset rekommenderar vi fönsterputsmedel eller handdiskmedel och vatten. Aluminiumprofilerna ska tvättas på samma sätt.

Som ett vindskydd

SOBER vikklassystem ska betraktas som ett vindskydd med glas. Det gör att du kan njuta av din balkong redan tidigt på våren och långt in på hösten. Systemet skärmar också av ljud från omgivningarna, till exempel trafik.

En balkonginglasning kan inte jämföras med ett uterum. Därför bör du inte inreda balkongen med permanent golv, matta eller möbler som kan skadas vid vatteninträng.

OBS! Regnvatten i kontakt med färsk betong eller cementfog blir starkt alkaliskt.

Vatten som rinner eller stänker på glaset bör snarast avlägsnas för att skador inte skall uppstå på glaset. Detta gäller även på ingående aluminiumprofiler.


Glas som skadats på detta sätt är inte påverkbart av glasleverantör och är därför inte reklameringsbart.

Så här fungerar SOBER vikklassystem

ÖPPNA OCH STÄNG

ÖPPNA


Trampa ned pedalen i botten så att den låser fast. sedan kan dörren vikas in. (Bild 1)

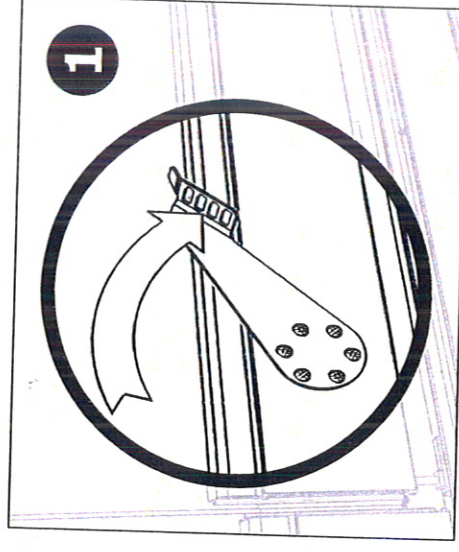

STÄNG

Stäng igen dörren med ett tryck.

Trampa upp pedalen så att dörren faller ner på skenan (Bild 2)

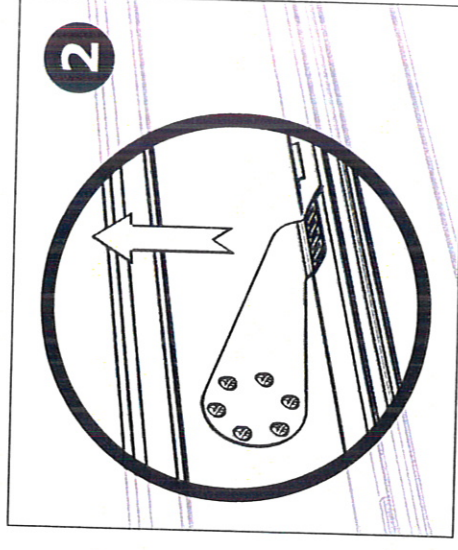

SKJUT DÖRRARNA ÅT SIDAN

Öppna första dörren helt, vid det ställe där alla dörrar skall parkeras. Skjut intill nästa dörr, gör likadant med de följande dörrarna.

För att stänga systemet, börjar du med att stänga den yttersta dörren, och skjuta den åt sidan till sitt ursprungliga läge. Gör likadant med de följande dörrarna.

OBS! Dörrarna kan endast skjutas åt sidan i stängt läge.